


Załącznik do projektu uchwały Nr .../.../2012
Rady Gminy Michałowice
z dnia 2012 r.

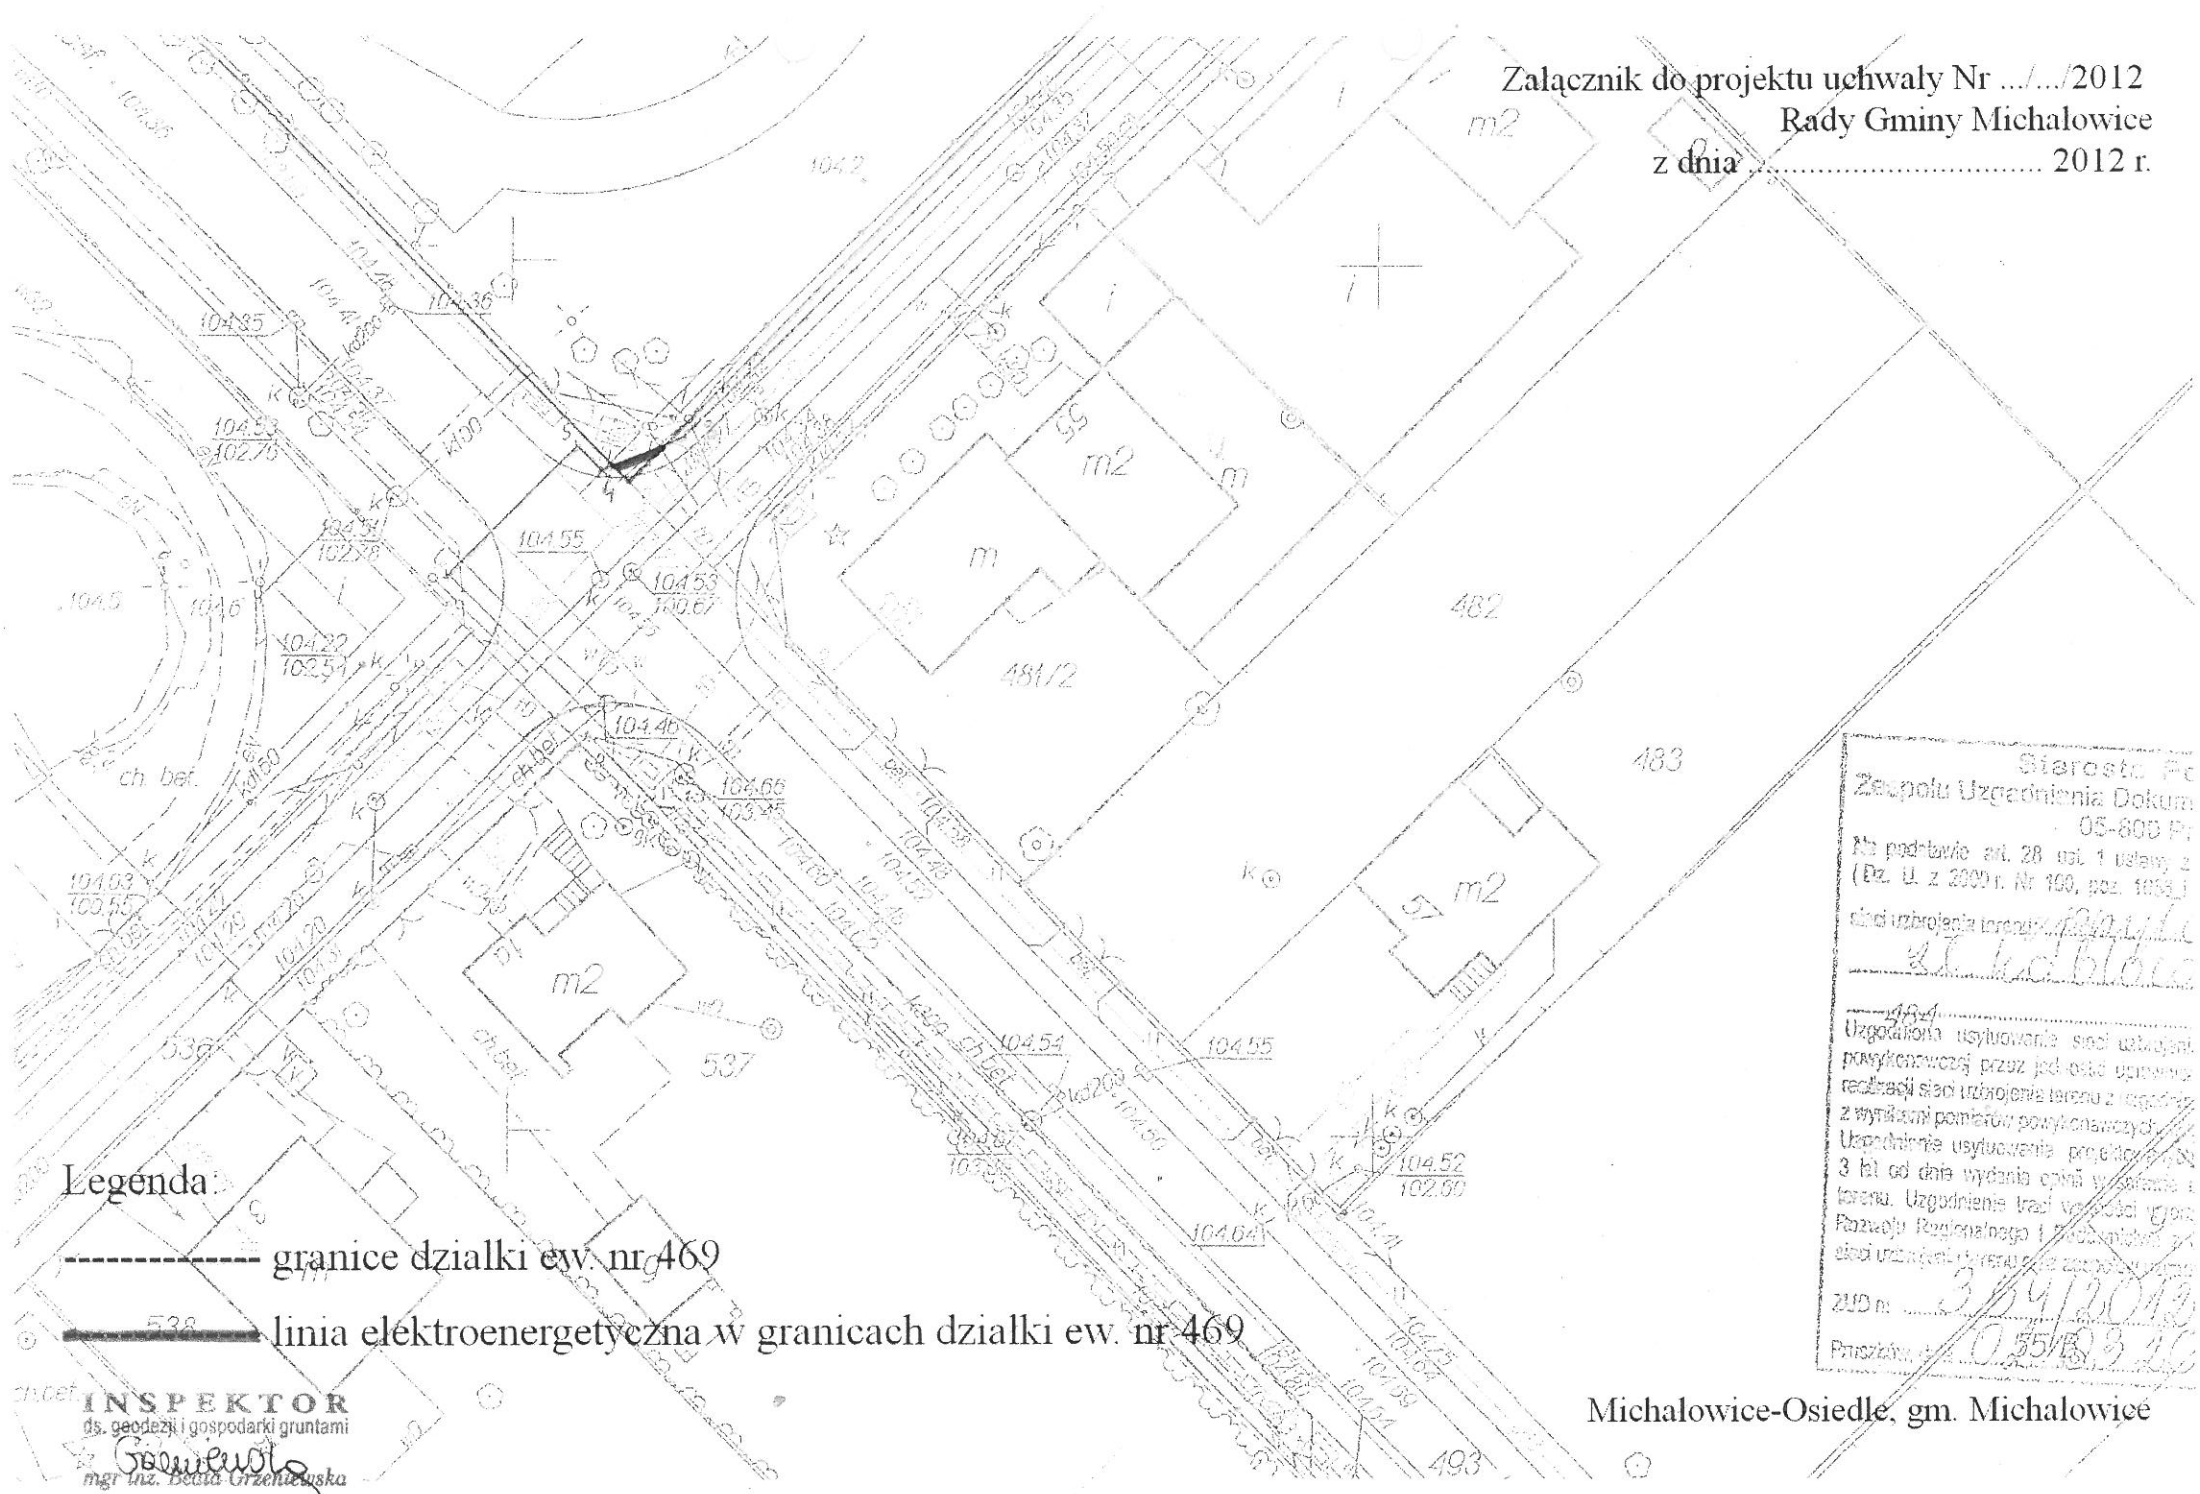

Legenda:

- granice działki ew. nr 469
- linia elektroenergetyczna w granicach działki ew. nr 469

INSPEKTOR
ds. geodezji i gospodarki gruntami
Graniczka

Starosta Pe
Zespołu Uzgodnienia Dokum
- 05-800 Pr
Na podstawie art. 28 ust. 1 ustawy z
(Dz. U. z 2009 r. Nr 100, poz. 1052.)
słuzi uzbrojenia terenu *przez*
z kablami

469
Uzgodniona usytuowanie sieci ulokowanej
powykonawczej przez jed. os. uprawn.
realizacji sieci uzbrojenia terenu z uwzględn.
z wyliczonymi pomiarów powykonawczych.
Uzgodnienie usytuowania przedłożone
3 lat od dnia wydania opinii w sprawie
terenu. Uzgodnienie trac. w sprawie
Pozwoju Regionalnego i Przedsiębiorst
sieci uzbrojenia terenu
ZUD nr *304/2012*
Przebieg *0,55/3,20*

Michałowice-Osiedle, gm. Michałowice