


Załącznik do projektu uchwały Nr XVII/175/2012
Rady Gminy Michałowice z dnia 4 lipca 2012 r.

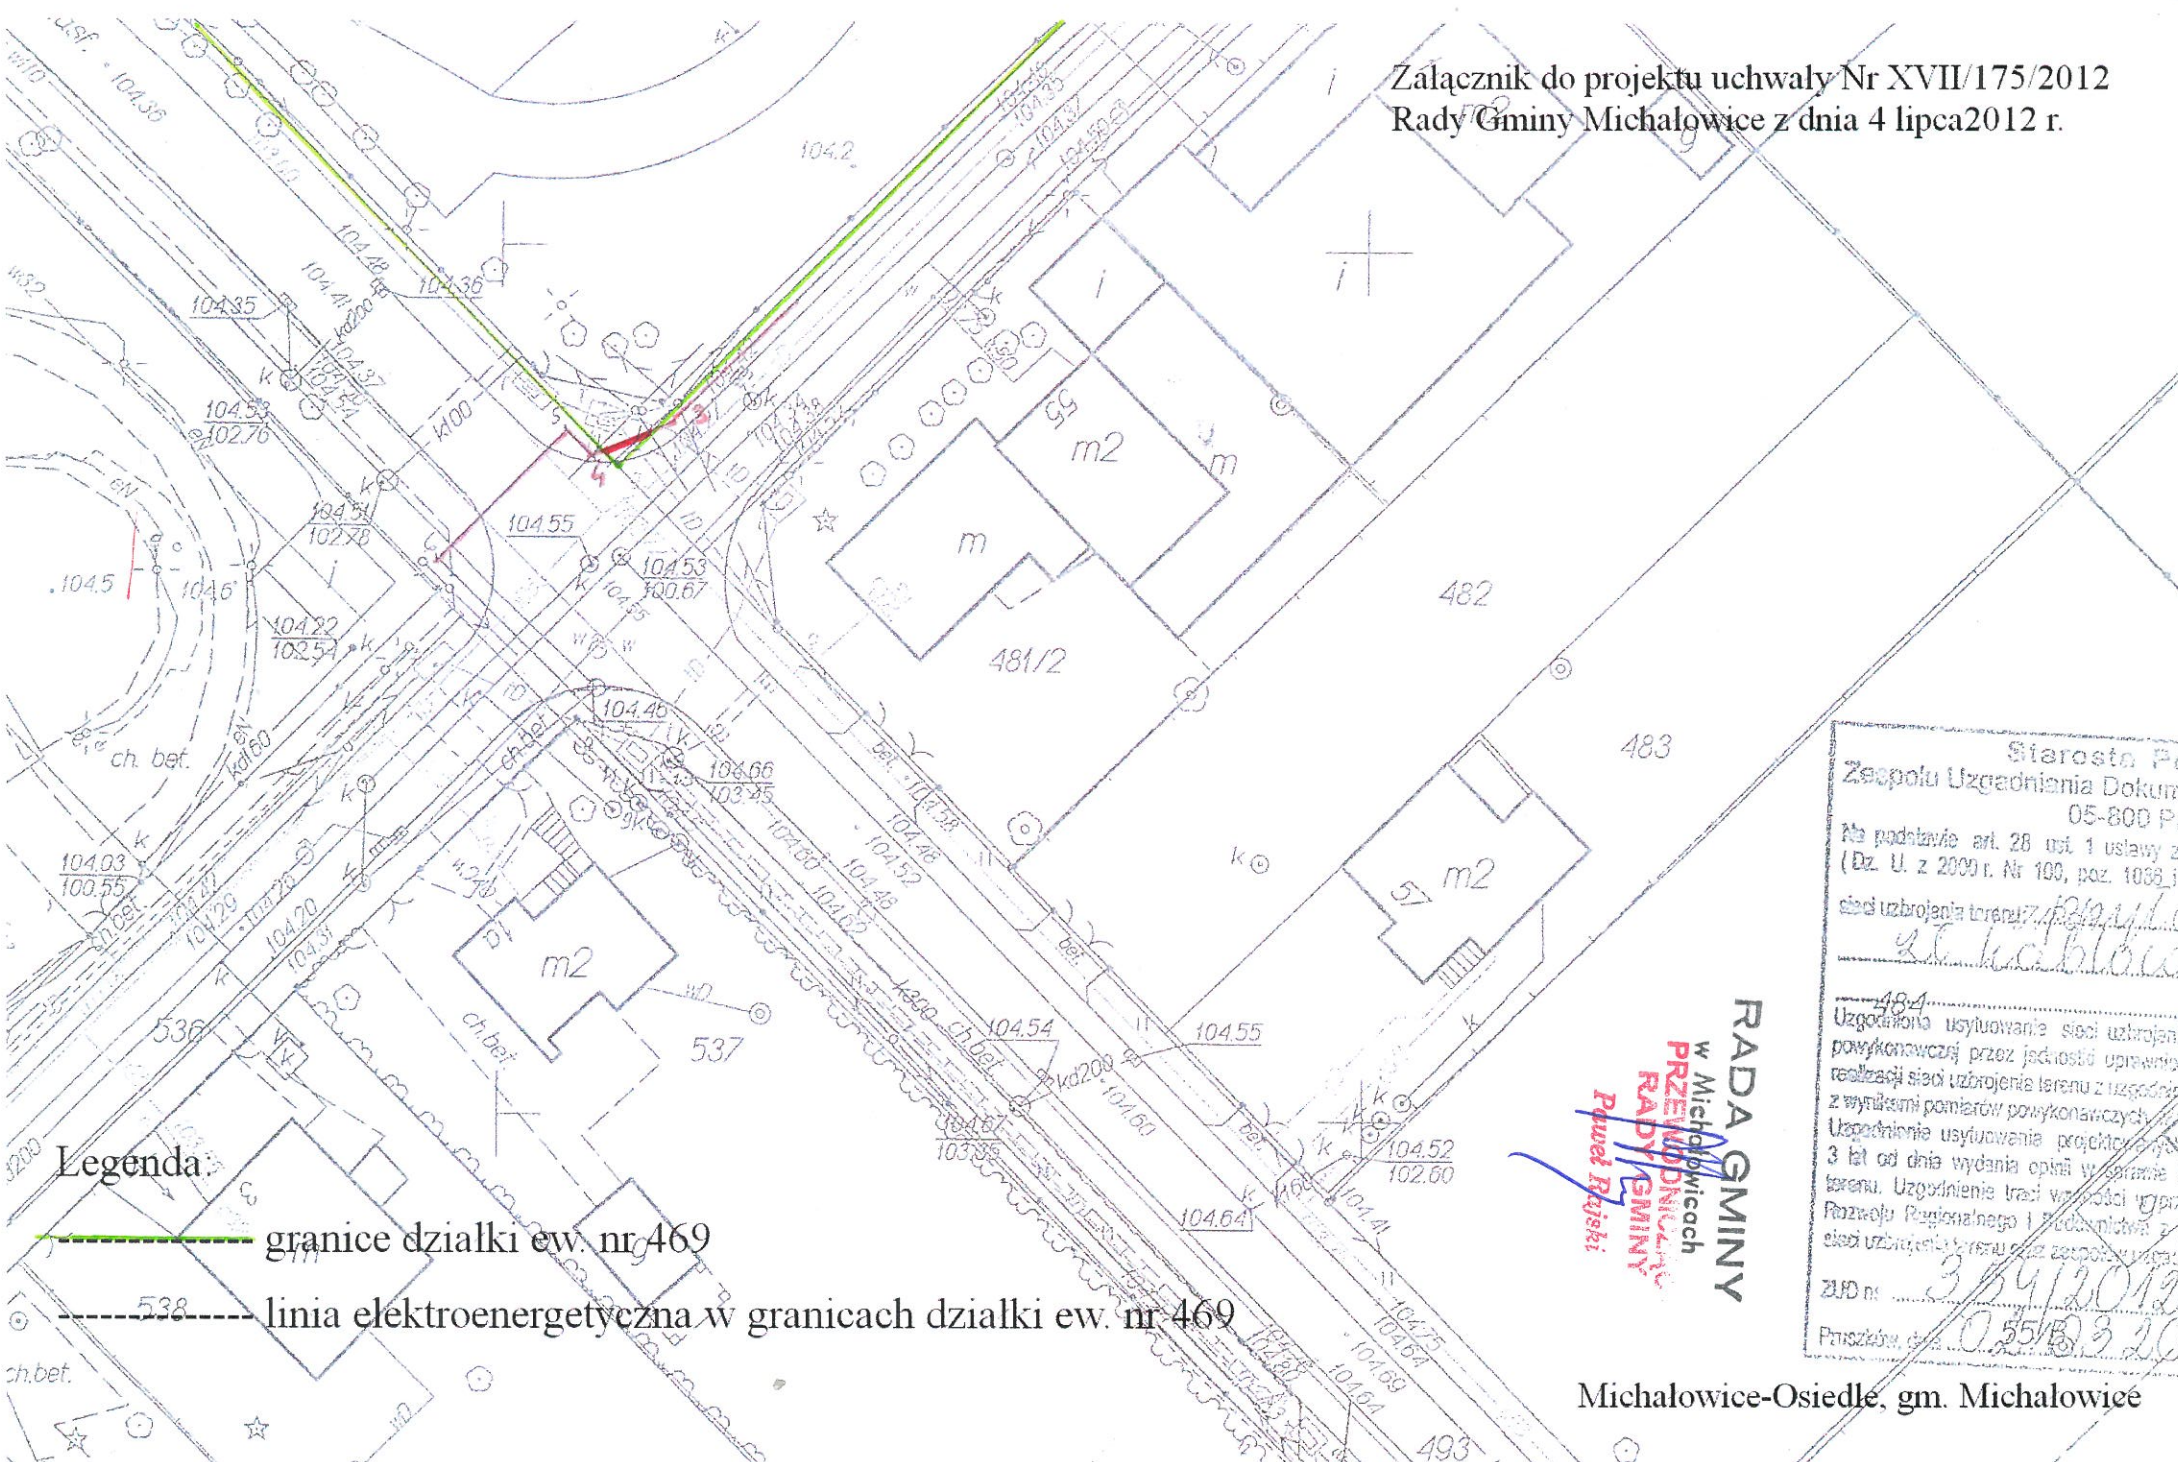

Legenda:

- granice działki ew. nr 469
- linia elektroenergetyczna w granicach działki ew. nr 469

RADA GMINY
w Michałowicach
PRZEWODNICZĄCA
RADA GMINY
Paweł Rajski

Sierosła P.
Zespół Uzgadniania Dokum.
05-800 Pr
Na podstawie art. 28 ust. 1 ustawy z
(Dz. U. z 2009 r. Nr 100, poz. 1038.)
siec uzbrojenia terenu? *nie*
z kablow

484
Uzgodniono usytuowanie sieci uzbrojenia
powykonawczej przez jednostki uprawniając
realizacji sieci uzbrojenia terenu z uzgodnien
z wyniesiami pomiarów powykonawczych
Uzgodnienie usytuowania projektowych
3 lat od dnia wydania opinii w sprawie L
terenu. Uzgodnienie traci ważność w prz
Rozwoju Regionalnego i Podmiotu z k
sieci uzbrojenia terenu oraz zespołu uzgad

ZJID nr: *3/59/2012*
Przebieg, data: *0.55/10.3.20*

Michałowice-Osiedle, gm. Michałowice